



6. ANNEXES

Annexes Sanitaires

Assainissement

Commune de CHAMBORET

d'assainissement

Bourg

Modèle 1 :	Modification	
27/06/2015	Transmission des plans de travaux à l'assureur	
Diagnostic	Echelle 1/200	Date : 27/06/2015
		Dessiné par KIR



39, Av. Adrien Tarrad
87000 LIMOGES

Département de la Haute-Vienne

Commune de CHAMBORET


Récolement des réseaux
d'assainissement

Plan de récolement
Bourg 2

Modifié le :	Modification		
27/08/2015	Transmission des plans de réseaux d'assainissement		
Diagnostic	Echelle 1/500	Date : 27/08/2015	Dessiné par KR



39, Av.Adrien Tarrade
87000 LIMOGES

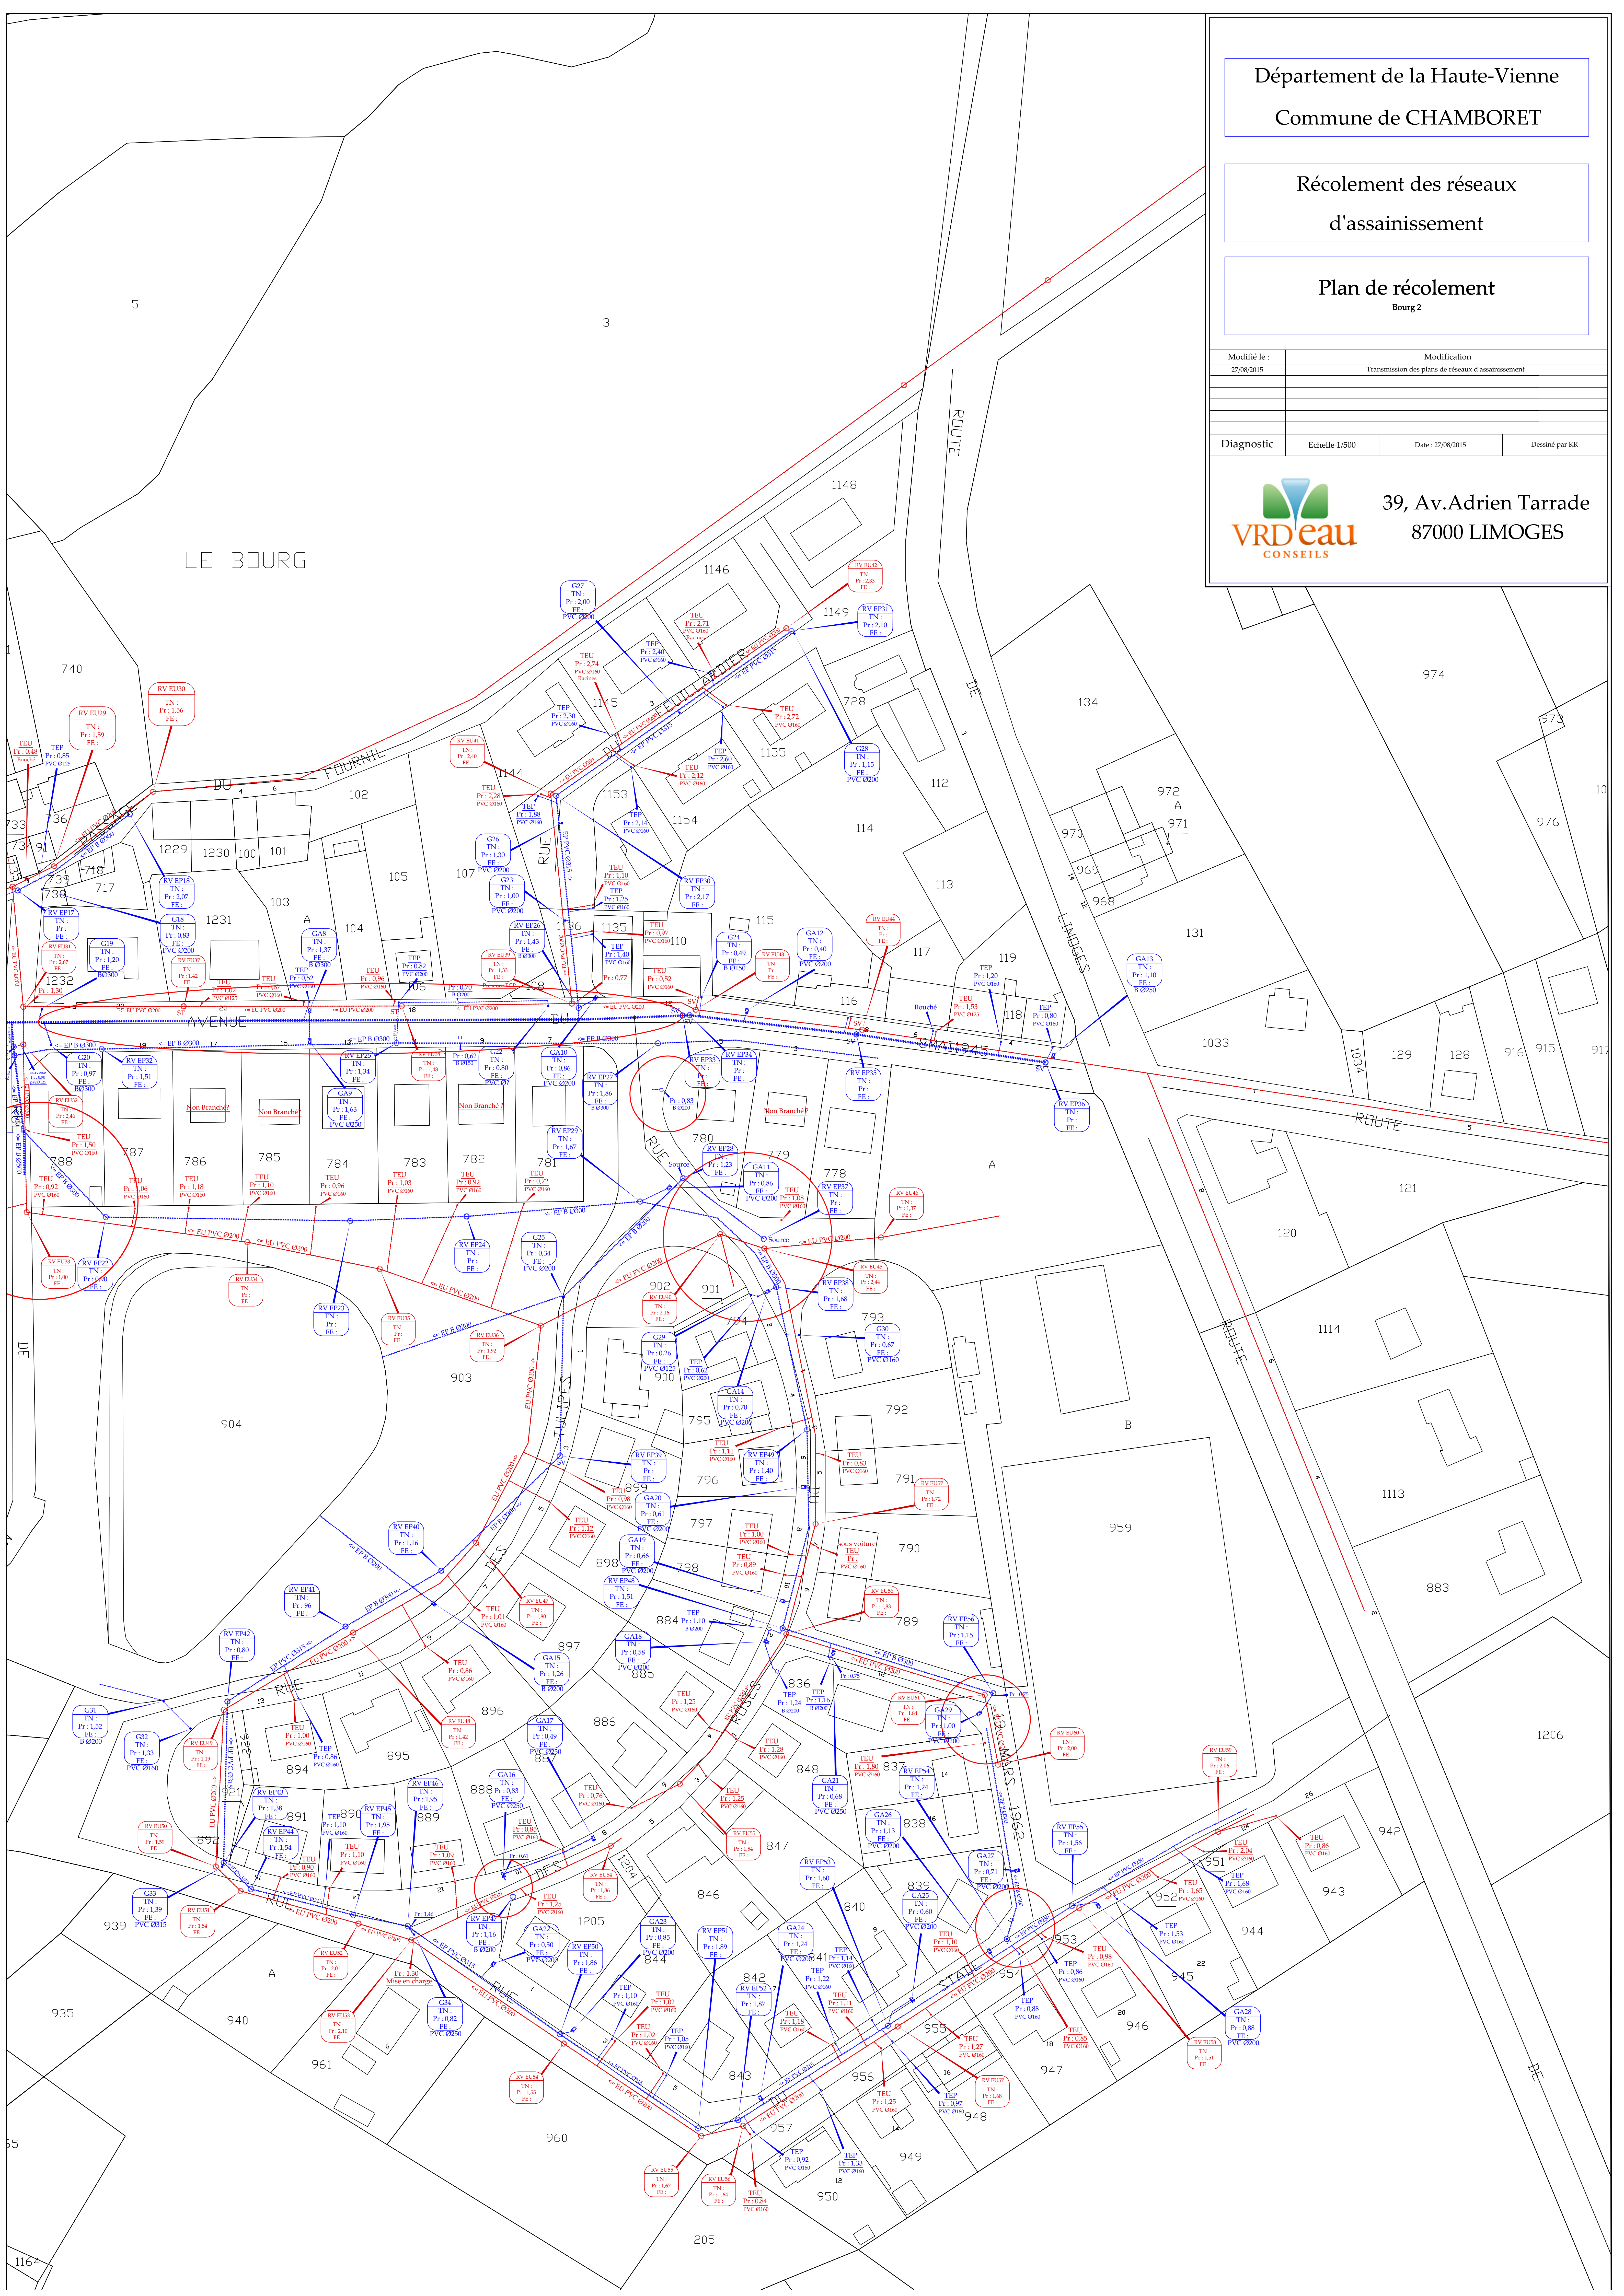

Commune de CHAMBORET

Plan de récolement

Modifié le :	Modification
--------------	--------------



39, Av. Adrien Tarrade
87000 LIMOGES

Département de la Haute-Vienne
Commune de CHAMBORET


Récolement des réseaux d'assainissement

Plan de récolement

Pellechevent

Pellechevent

Modifié le :	Modification		
27/08/2015	Transmission des plans de réseaux d'assainissement		
Diagnostic	Echelle 1/500	Date : 27/08/2015	Dessiné par KR

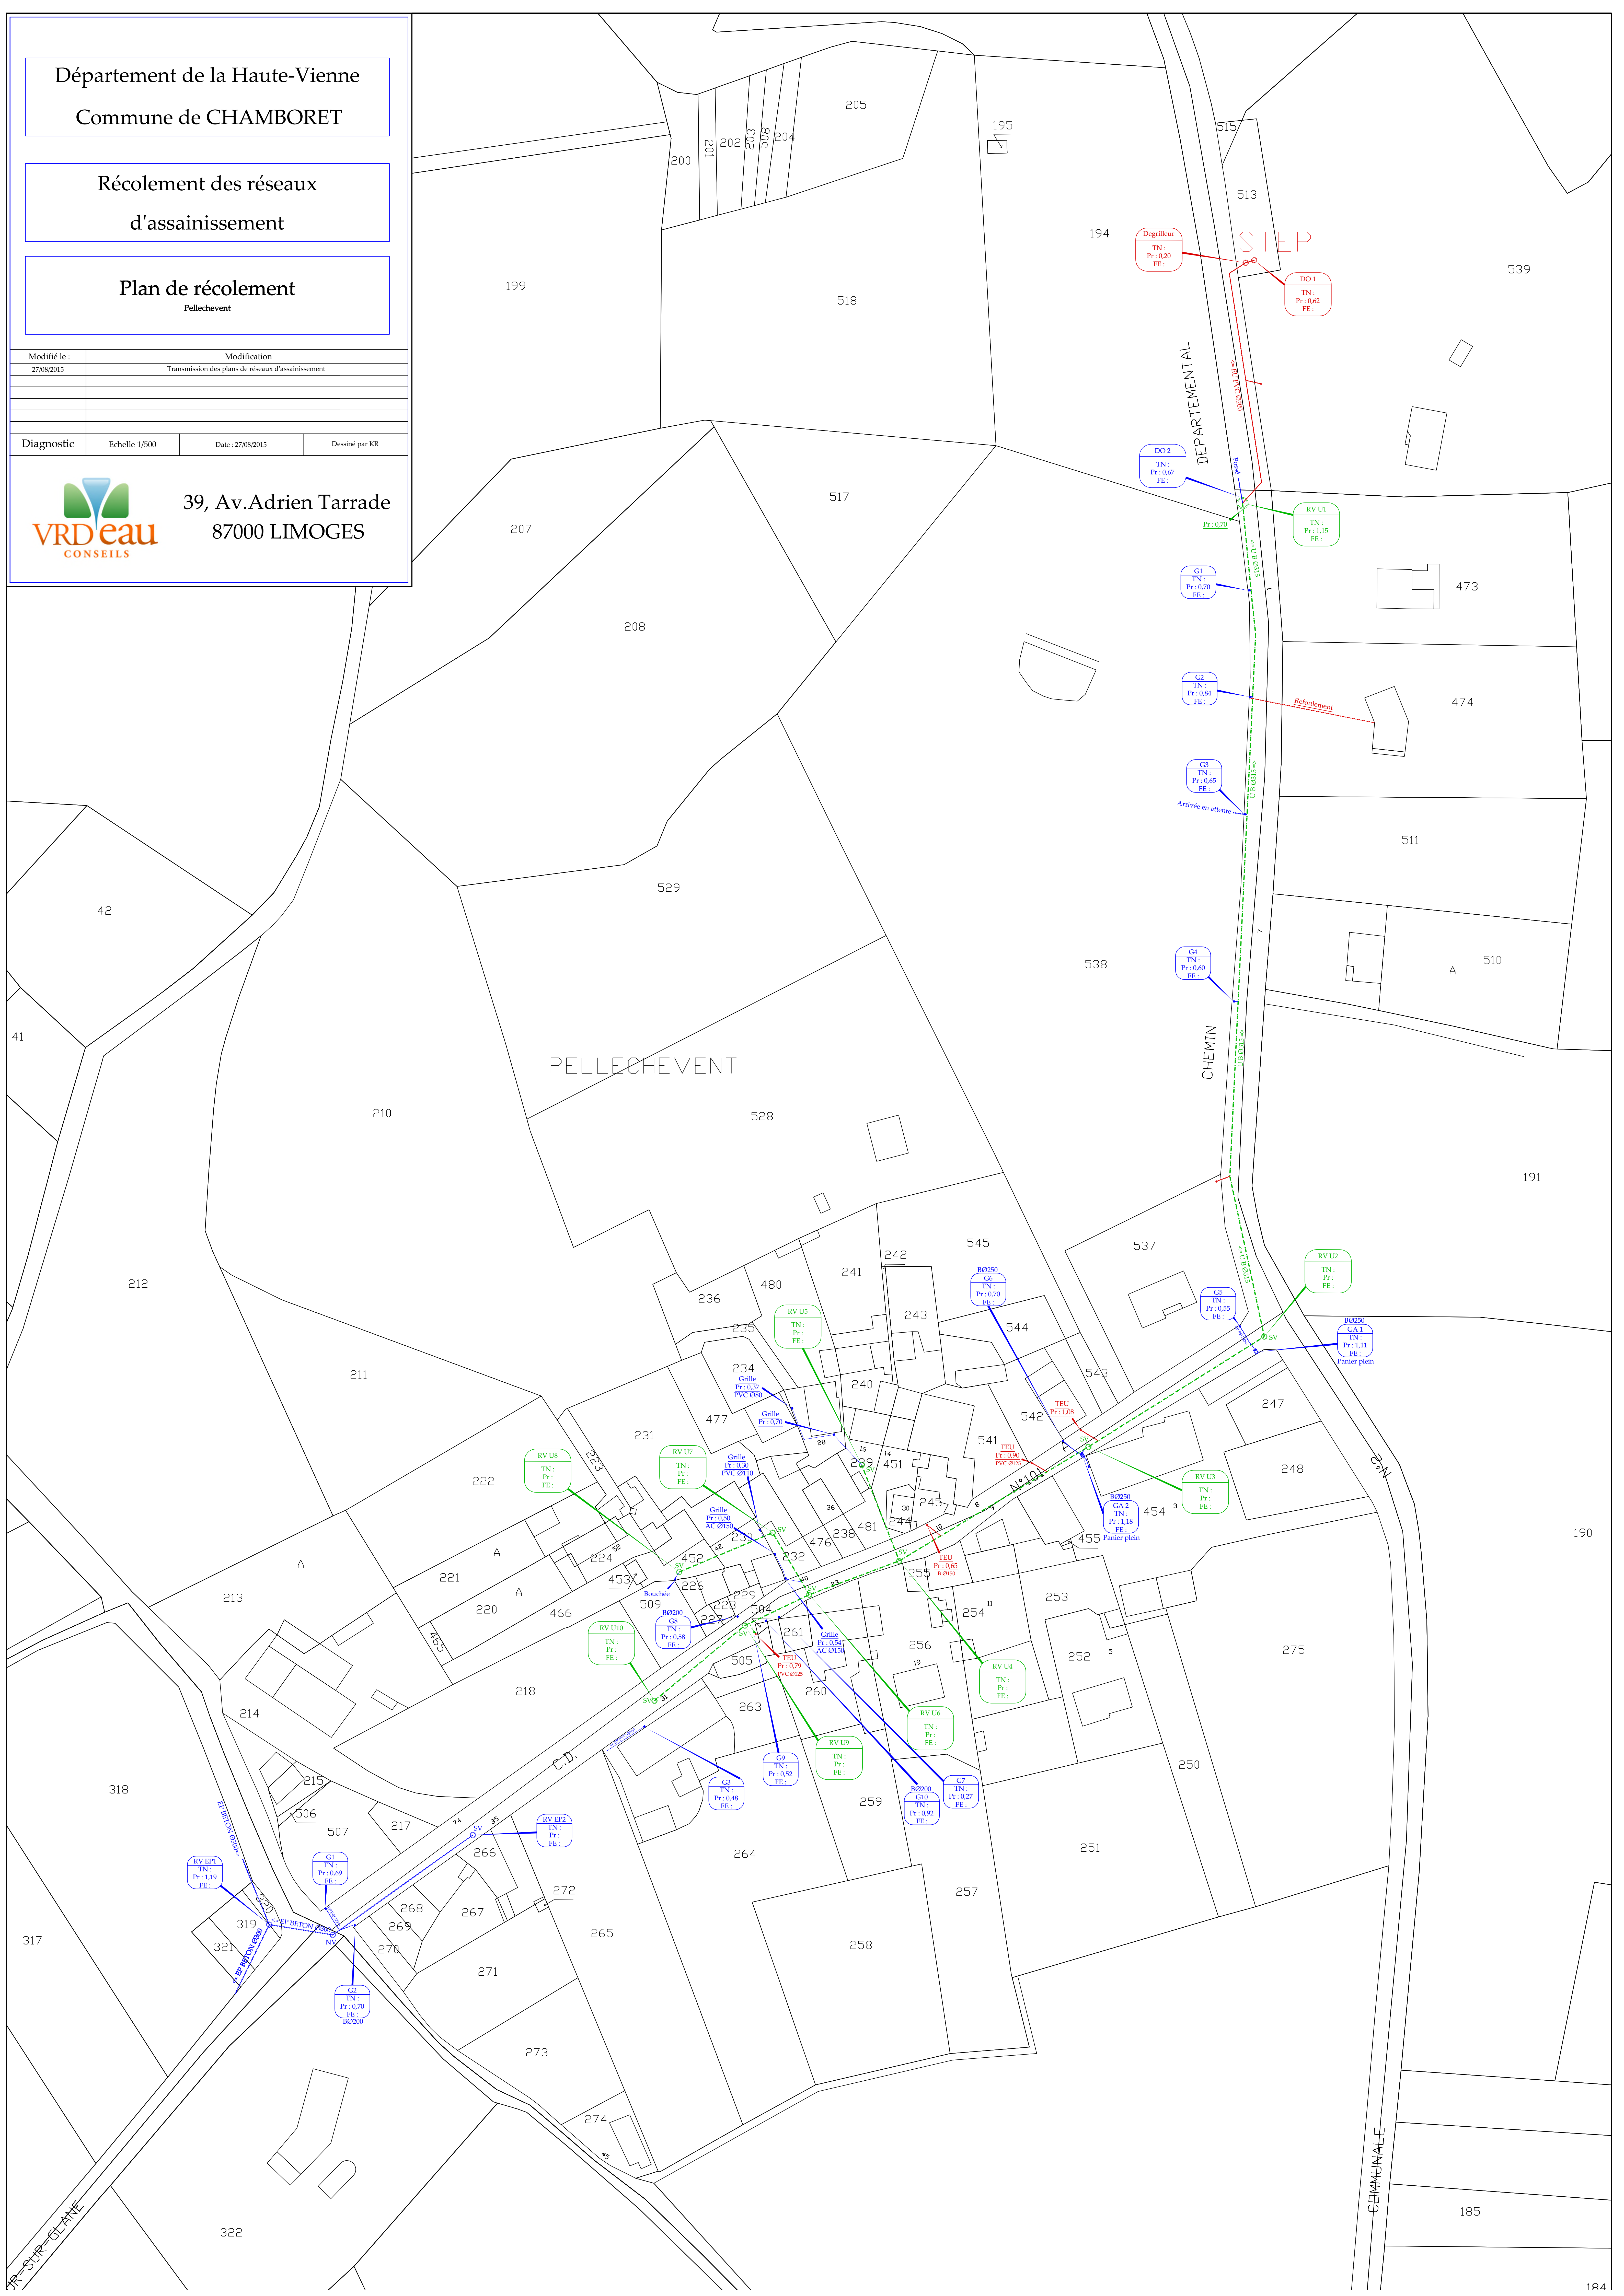

Département de la Haute-Vienne

Commune de CHAMBORET

Récolement des réseaux
d'assainissement

Plan de récolement

Taille

Mettre à jour :	Mise à jour :
27/06/2015	Transmission des plans de récolement d'assainissement

Diagnostic	Echelle 1/500	Date 27/06/2015	Dessiné par RSR
------------	---------------	-----------------	-----------------



39, Av. Adrien Tarrade
87000 LIMOGES

